


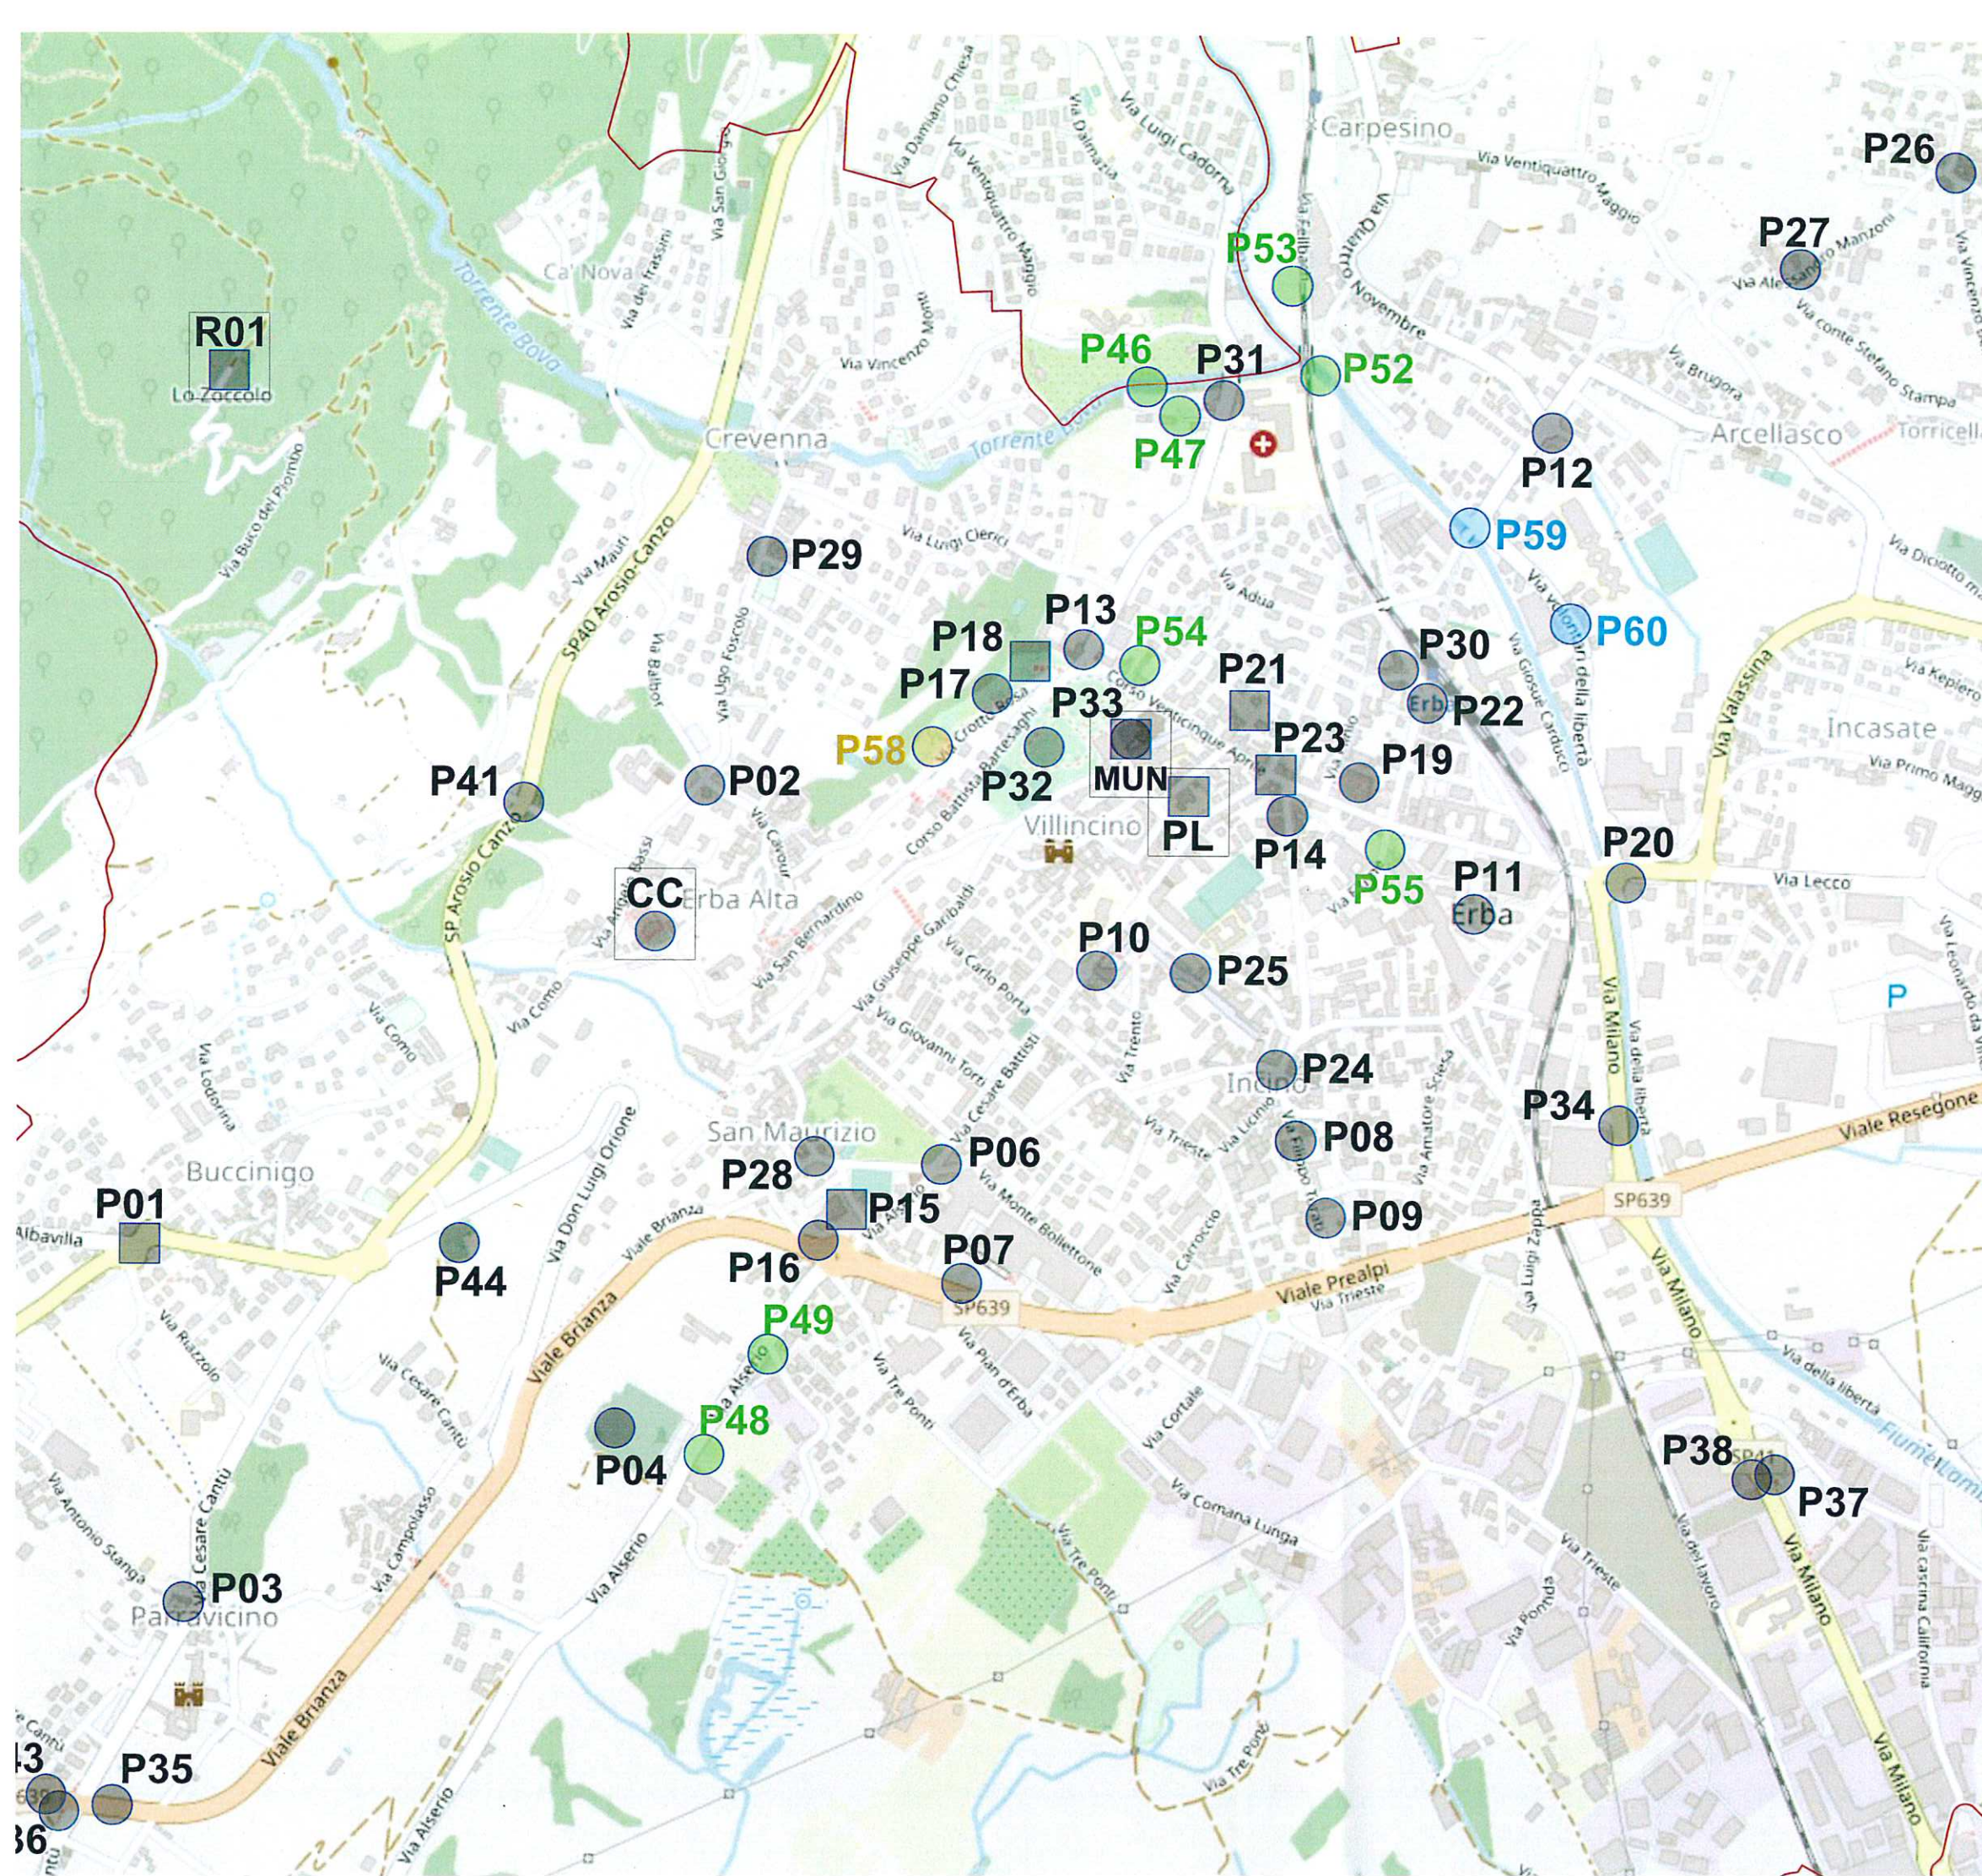

POSTAZIONI TELECAMERE											
n°	Nome postazione	supporto	collegamento	info	n°	Nome postazione	supporto	collegamento	info	n°	Nome postazione
01	BUCCINIGO	PALO I.P.	WI FI SU R01	UPS 1xDOME	32	PARCO MAINONI	PALO	CAVO UTP SU MUN	2x FISSA	32	PARCO MAINONI
02	LA SALLE	PALO	WI FI SU R01	1x DOME	33	MUNICIPIO DI ERBA	FABBRICATO	CAVO UTP SU MUN	3x FISSA	33	MUNICIPIO DI ERBA
03	PARRAVICINO	PALO	WI FI SU R01	1x DOME	34	LETTERA TARGHE VIA MILANO RADIO MARA	PALO	FIBRA OTTICA SU PL	1x DOME	34	LETTERA TARGHE VIA MILANO RADIO MARA
04	CIMITERO	FABBRICATO	WI FI SU R01	1x DOME	35	LETTERA TARGHE CASIGLIO DIREZIONE COMO	PALO	VPN SU PL	1xOCR	35	LETTERA TARGHE CASIGLIO DIREZIONE COMO
06	SAN MAURIZIO ROTONDA	PALO	WI FI SU R01	1x DOME	36	LETTERA TARGHE CASIGLIO DIREZIONE LECCO	PALO	VPN SU PL	1xOCR	36	LETTERA TARGHE CASIGLIO DIREZIONE LECCO
07	BENNET	PALO	WI FI SU R01	1x DOME	37	LETTERA TARGHE VIA MILANO DIREZIONE AROSIO	PALO I.P.	VPN SU PL	1xOCR	37	LETTERA TARGHE VIA MILANO DIREZIONE AROSIO
08	TURATI BCC	FABBRICATO	WI FI SU R01	1x DOME	38	LETTERA TARGHE PUSIANO DIREZIONE COMO	PALO I.P.	VPN SU PL	1xOCR	38	LETTERA TARGHE PUSIANO DIREZIONE COMO
09	TURATI EDICOLA	PALO	WI FI SU R01	1x DOME	39	LETTERA TARGHE CASIGLIO DIREZIONE LECCO	PALO I.P.	VPN SU PL	1xOCR	39	LETTERA TARGHE CASIGLIO DIREZIONE LECCO
10	BATTISTI PORTA	FABBRICATO	WI FI SU R01	1x DOME	40	LETTERA TARGHE S.P. 40 INCROCIO VIA BUCO DEL PIOMBO	PALO I.P.	VPN SU PL	1xOCR	40	LETTERA TARGHE S.P. 40 INCROCIO VIA BUCO DEL PIOMBO
11	BIBLIOTECA	PALO I.P.	WI FI SU R01	1x DOME	41	LETTERA TARGHE ERBA - EUPILIO	PALO I.P.	VPN SU PL	1xOCR	41	LETTERA TARGHE ERBA - EUPILIO
12	MARCONI	PALO I.P.	WI FI SU R01	1x DOME	42	CASIGLIO INCROCIO VIALE BRIANZA VIA CESARE CANTU'	PALO I.P.	VPN SU PL	1xOCR	42	CASIGLIO INCROCIO VIALE BRIANZA VIA CESARE CANTU'
13	LARGO CLERICI	FABBRICATO	WI FI SU R01	1x DOME	43	CIMITERO BUCCINIGO	PALO I.P.	VPN SU PL	1xOCR	43	CIMITERO BUCCINIGO
14	VIA VOLTA	FABBRICATO	WI FI SU R01	1x DOME	44	LETTERA TARGHE USCITA PARK OSPEDALE	PALO I.P.	VPN SU PL	1xOCR	44	LETTERA TARGHE USCITA PARK OSPEDALE
15	TRIBUNALE	FABBRICATO	WI FI SU R01	UPS 3xFISSA	45	LETTERA TARGHE VIA ALSEPIO DIREZIONE ERBA	PALO I.P.	VPN SU PL	1xOCR	45	LETTERA TARGHE VIA ALSEPIO DIREZIONE ERBA
16	SOTTOPASSO	MURATURA	WI FI SU R01	1x FISSA	46	LETTERA TARGHE VIA VALASSINA DIREZIONE LONGONE	PALO I.P.	VPN SU PL	1xOCR	46	LETTERA TARGHE VIA VALASSINA DIREZIONE LONGONE
17	LICINIUM	PALO	WI FI SU R01	1x DOME	47	LETTERA TARGHE VIA FATE BENE FRATELLI DIREZIONE ERBA	PALO I.P.	VPN SU PL	1xOCR	47	LETTERA TARGHE VIA FATE BENE FRATELLI DIREZIONE ERBA
18	MONUMENTO AI CADUTI	2xPALO	WIFI SU PL	UPS 2xFISSA 1xFISSA ENCODER	48	LETTERA TARGHE VIA CORSO XXV APRILE DIREZIONE MUNICIPIO	PALO I.P.	VPN SU PL	1xOCR	48	LETTERA TARGHE VIA CORSO XXV APRILE DIREZIONE MUNICIPIO
19	GALLERIA XXV APRILE	FABBRICATO	WI FI SU R01	1x DOME	49	LETTERA TARGHE VIA PER ERBA DIREZIONE EUPILIO	PALO I.P.	VPN SU PL	1xOCR	49	LETTERA TARGHE VIA PER ERBA DIREZIONE EUPILIO
20	MALPENSATA	PALO	WI FI SU R01	1x DOME	50	LETTERA TARGHE VIA CORSO XXV APRILE DIREZIONE MUNICIPIO	PALO I.P.	VPN SU PL	1xOCR	50	LETTERA TARGHE VIA CORSO XXV APRILE DIREZIONE MUNICIPIO
21	AGENZIA DELLE ENTRATE	PALO	WIFI SU PL	UPS 1xDOME	51	LETTERA TARGHE VIA MILANO	PALO I.P.	VPN SU PL	1xOCR	51	LETTERA TARGHE VIA MILANO
22	VIA DANTE PIAZZA STAZIONE	PALO I.P.	WIFI SU P21	2x DOME	52	LETTERA TARGHE VIA PER ERBA DIREZIONE EUPILIO	PALO I.P.	VPN SU PL	1xOCR	52	LETTERA TARGHE VIA PER ERBA DIREZIONE EUPILIO
23	VIA XXV APRILE	FABBRICATO	WI FI SU R01	UPS 1xDOME	53	LETTERA TARGHE VIA PER ERBA DIREZIONE EUPILIO	PALO I.P.	VPN SU PL	1xOCR	53	LETTERA TARGHE VIA PER ERBA DIREZIONE EUPILIO
24	PIAZZA MERCATO	PALO I.P.	WI FI SU R01	1x DOME	54	LETTERA TARGHE VIA PER ERBA DIREZIONE EUPILIO	PALO I.P.	VPN SU PL	1xOCR	54	LETTERA TARGHE VIA PER ERBA DIREZIONE EUPILIO
25	VIA DIAZ	FABBRICATO	WI FI SU R01	1x FISSA	55	LETTERA TARGHE VIA PER ERBA DIREZIONE EUPILIO	PALO I.P.	VPN SU PL	1xOCR	55	LETTERA TARGHE VIA PER ERBA DIREZIONE EUPILIO
26	SAN BERNARDINO	FABBRICATO	WI FI SU R01	1xDOME 1xFISSA	56	LETTERA TARGHE VIA PER ERBA DIREZIONE EUPILIO	PALO I.P.	VPN SU PL	1xOCR	56	LETTERA TARGHE VIA PER ERBA DIREZIONE EUPILIO
27	LETTERA TARGHE VIA MANZONI	PALO CEMENTO I.P.	VPN SU PL	1xOCR	57	LETTERA TARGHE VIA PER ERBA DIREZIONE EUPILIO	PALO I.P.	VPN SU PL	1xOCR	57	LETTERA TARGHE VIA PER ERBA DIREZIONE EUPILIO
28	SAN MAURIZIO	FABBRICATO		1x FISSA	58	PARCO MAINONI BAGNI PUBBLICI	FABBRICATO	CAVO UTP SU MUN	1x FISSA	58	PARCO MAINONI BAGNI PUBBLICI
29	CREVENNA	PALO I.P.		1x DOME	59	VIA PASCOLI	PALO I.P.	WI FI SU P22	1x FISSA	59	VIA PASCOLI
30	AUTOSCUOLA PIAZZA STAZIONE	FABBRICATO	WIFI SU P22	1x DOME	60	PIAZZA PADANIA BAR STAZIONE	PALO I.P.	WI FI SU P22	1x 360°	60	PIAZZA PADANIA BAR STAZIONE
31	OSPEDALE	PALO I.P.	WI FI SU R01	1x DOME	61	CORNENO PIAZZA XXV APRILE	FABBRICATO	WI FI SU R02	1x FISSA	61	CORNENO PIAZZA XXV APRILE
CC	COMANDO CARABINIERI STAZIONE DI ERBA				62	CORNENO PIAZZA XXV APRILE	FABBRICATO	WI FI SU R02	1x 360°	62	CORNENO PIAZZA XXV APRILE
PL	COMANDO POLIZIA LOCALE STAZIONE DI ERBA				63	EUPILIO PARCO GIOCHI	PALO I.P.	WI FI SU R02	1x 360°	63	EUPILIO PARCO GIOCHI
R03	MUNICIPIO EUPILIO				64	EUPILIO P.ZZA CARLO BIANCHI	PALO I.P.	WI FI SU R02	1x 360°	64	EUPILIO P.ZZA CARLO BIANCHI
R02	ACQUEDOTTO EUPILIO										
R01	TRALLICIO DI ZOCCOLO										
○ POSTAZIONI		□ POSTAZIONI CON UPS		■ LETTURA TARGHE							
■ COLLEGAMENTO SU PL		■ COLLEGAMENTO SU R01		■ COLLEGAMENTO SU MUN							



SISTEMA DI VIDEOSORVEGLIANZA DEL COMUNE DI ERBA

☐ Progetto di fattibilità TE

☐ Progetto Definitivo

☐ Progetto Esecutivo

☒ Come Costruito

TITOLO: **CONSISTENZA ED INDIVIDUAZIONE DELL'IMPIANTO DI VIDEOSORVEGLIANZA STATO DI FATTO - CENTRO COMUNE DI ERBA**

Rev.	Data	Oggetto revisione	Redatto	Controllato	Approvato
00	03/04/2023	AS BUILT - STATO DI FATTO AL 14/03/2023	D.T.S.	D.T.S.	
01	16/02/2024	AS BUILT - STATO DI FATTO AL 16/02/2024	D.T.S.	D.T.S.	

Elab. Prec. Sost.

File Prec. Sost.

Data Emissione

03/04/2023

Elaborato n.

ELDTS01

Commissa n.

Tipologia

Piano

Scala

Nome File

ELDTS01 - TVCC CENTRO.dwg

Direttore Tecnico

D.T.S. ELETTRONICA srl

Progettista

D.T.S. ELETTRONICA srl

Coordinatore per la Sicurezza

Collaboratori